


N: 7.567.312

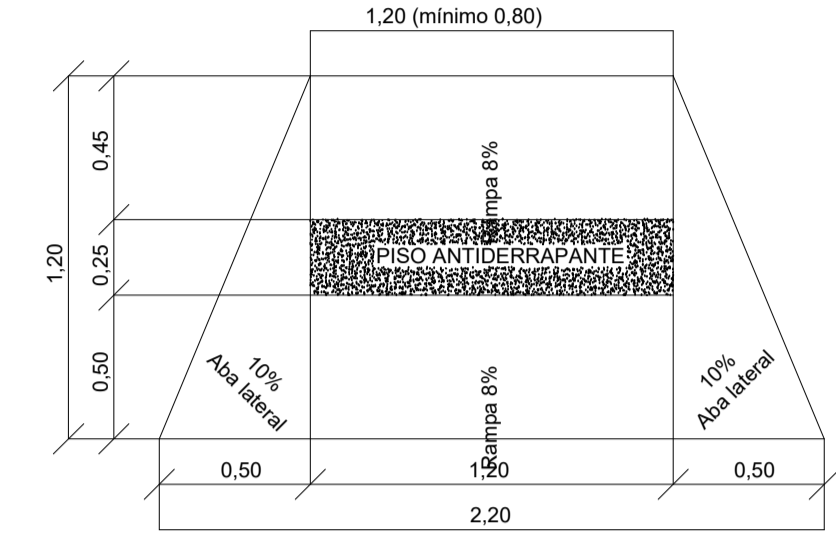

Detalhe Rampa Acessibilidade - Escala - 1:25
NBR - 9050

Propriedade do Município de São João da Boa Vista
Matrícula: 42.064


N: 7.567.125

Loteamento
Portal Aliança

N: 7.566.937

N: 7.566.750

Loteamento
Portal Aliança

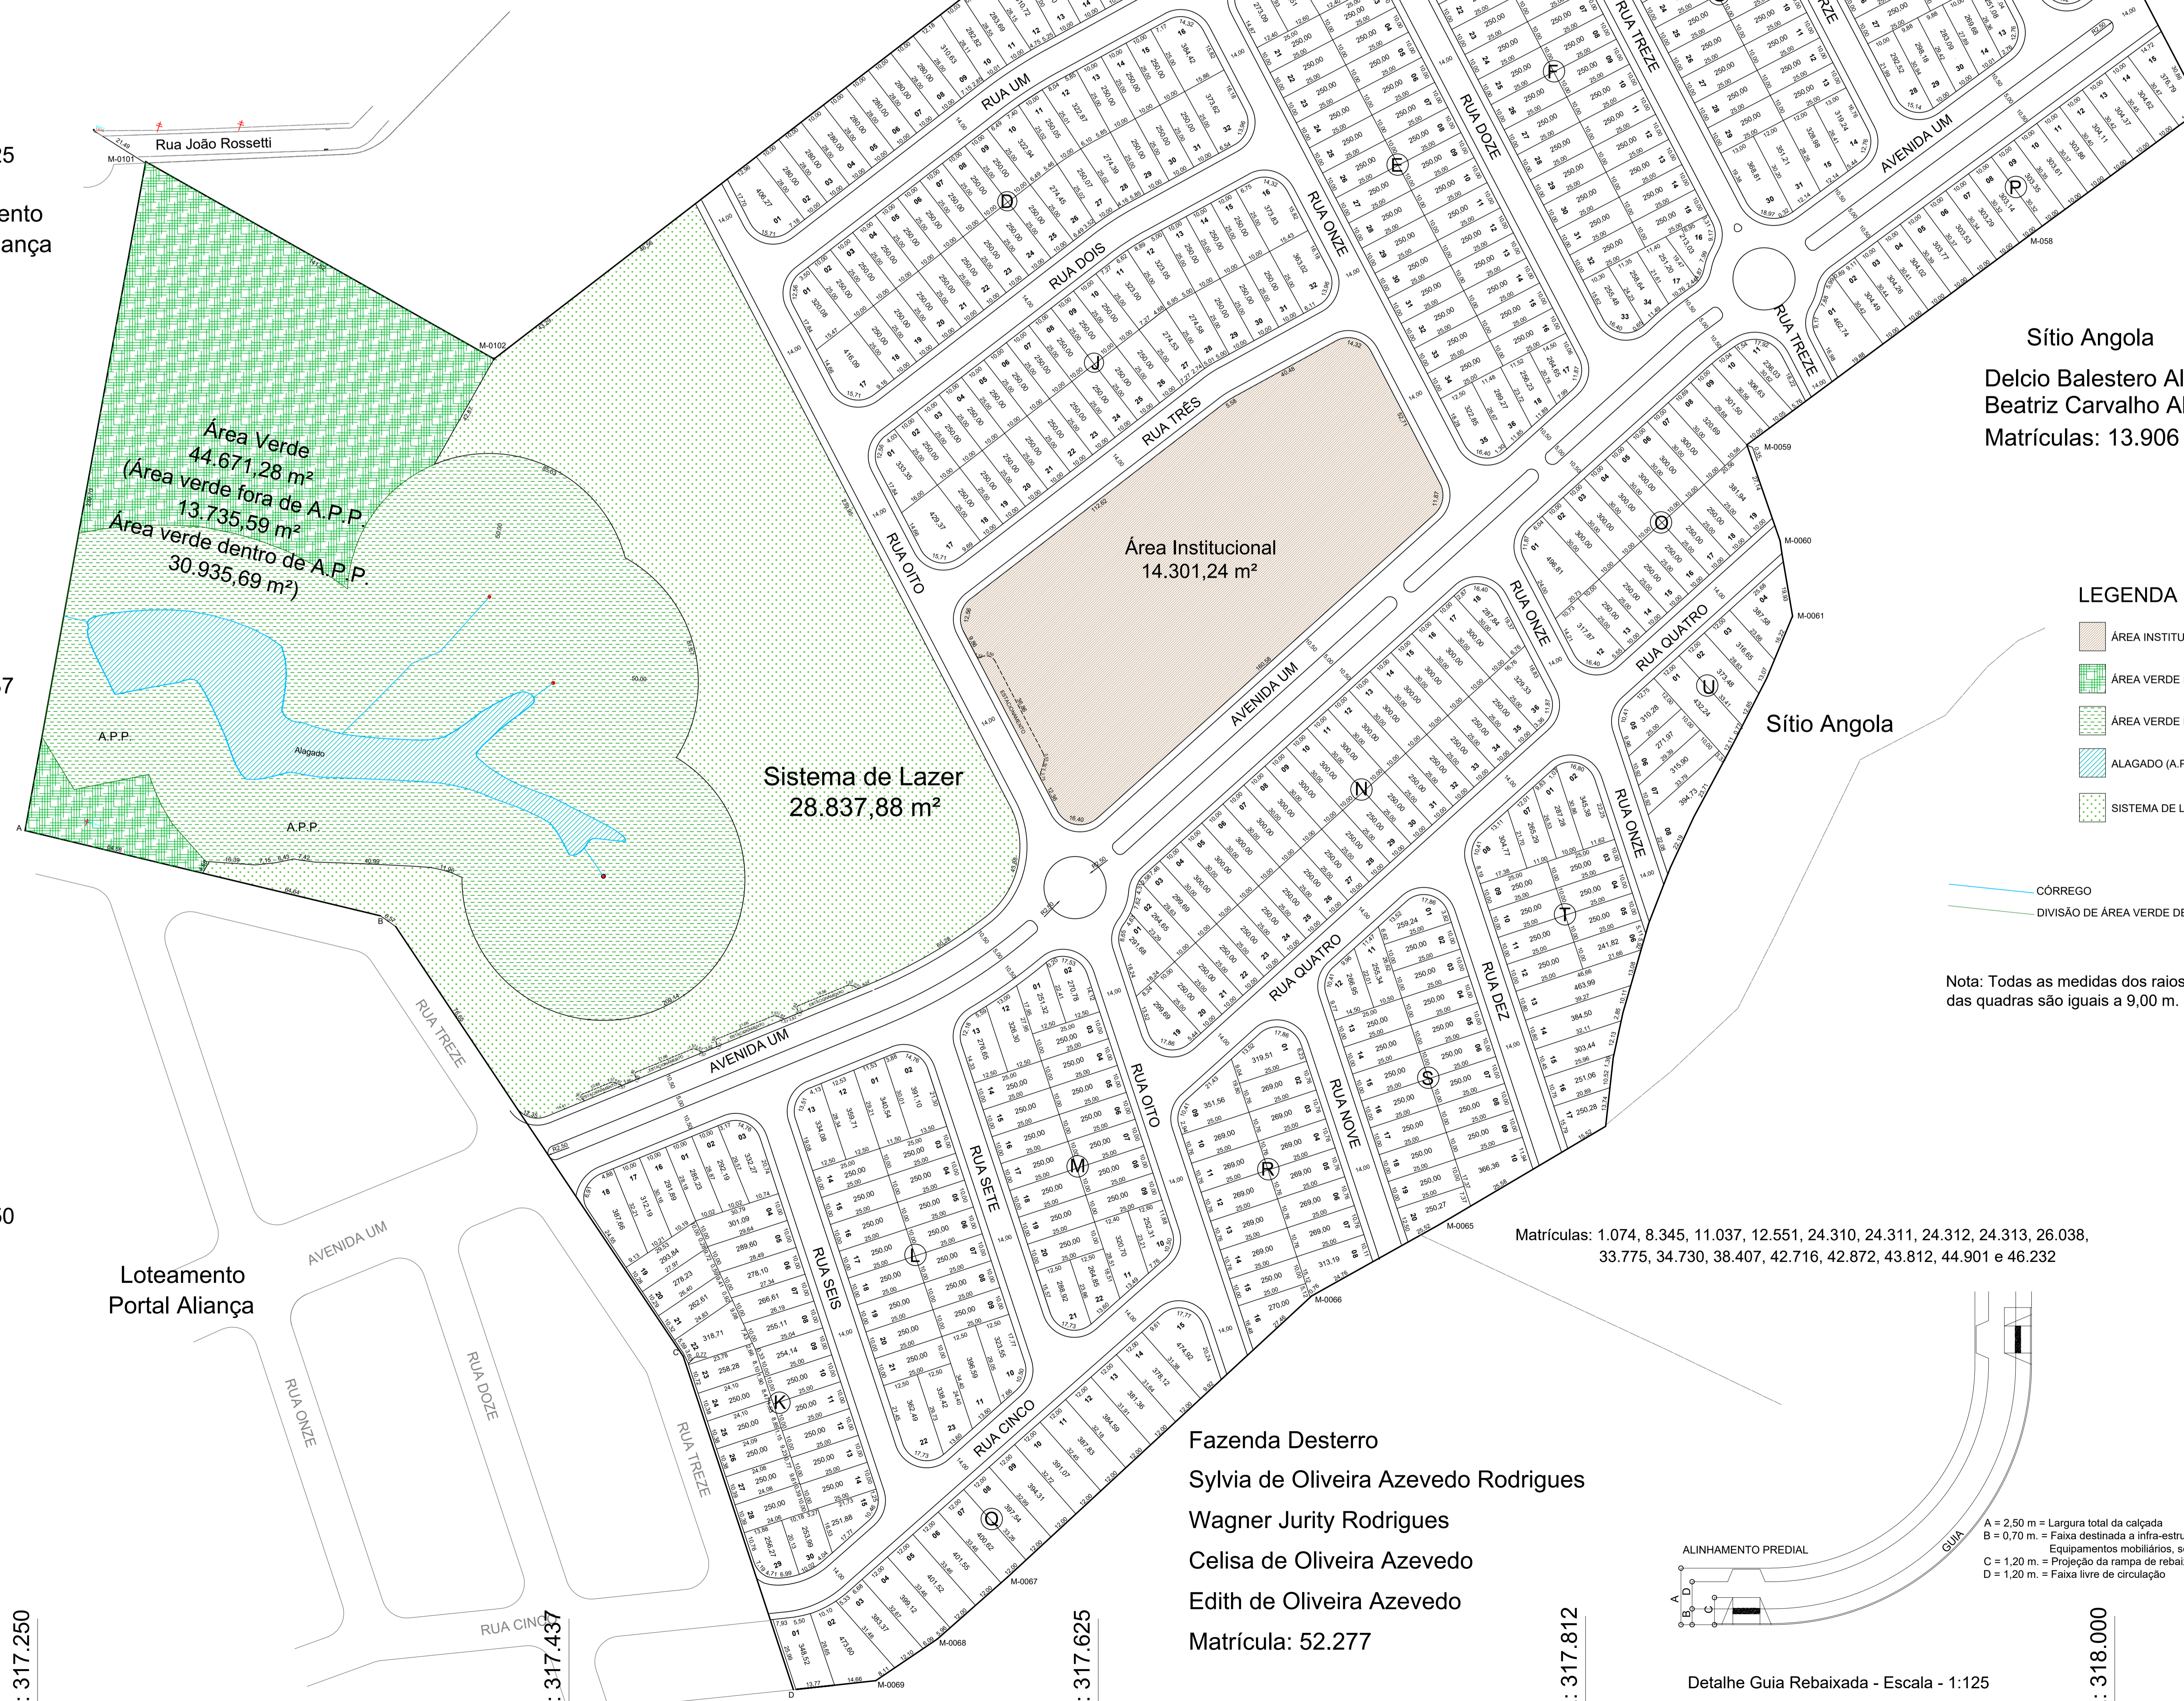

Área desmembrada do
Sítio Desterro ou
Sítio São João
PKI Empreendimentos
Imobiliários Ltda.
Matrícula: 59.876

Sítio Angola
Delcio Balestero Aleixo e
Beatriz Carvalho Aleixo
Matrículas: 13.906 e 55.302

Sítio Angola

LEGENDA


- ÁREA INSTITUCIONAL
- ÁREA VERDE FORA DE APP
- ÁREA VERDE DENTRO DE APP
- ALAGADO (A.P.P.)
- SISTEMA DE LAZER

CÓRREGO
DIVISÃO DE ÁREA VERDE DENTRO E FORA DE A.P.P.

Nota: Todas as medidas dos raios das pontas das quadras são iguais a 9,00 m.

Matrículas: 1.074, 8.345, 11.037, 12.551, 24.310, 24.311, 24.312, 24.313, 26.038, 33.775, 34.730, 38.407, 42.716, 42.872, 43.812, 44.901 e 46.232

Fazenda Desterro
Sylvia de Oliveira Azevedo Rodrigues
Wagner Jurty Rodrigues
Celisa de Oliveira Azevedo
Edith de Oliveira Azevedo
Matrícula: 52.277

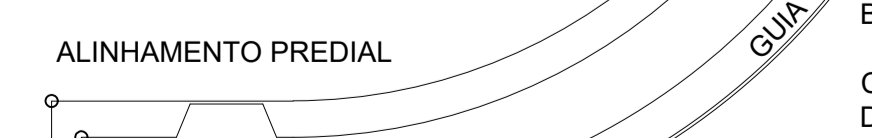

Detalhe Guia Rebaixada - Escala - 1:125

A = 2,50 m = Largura total da calçada
B = 0,70 m = Faixa destinada a infra-estrutura aérea e de subsolo
Equipamentos mobiliários, serviços e paisagismo.
C = 1,20 m = Projeção da rampa de rebaixamento com abas laterais
D = 1,20 m = Faixa livre de circulação

QUADRO DE ÁREAS			
ESPECIFICAÇÃO	ÁREAS (m²)	%	
1	ÁREAS DE LOTES (471 LOTES)	132.723,29	46,53
2	ÁREAS PÚBLICAS	64.647,05	22,66
2.1	SISTEMA VIÁRIO	14.301,24	5,01
2.2	ÁREA INSTITUCIONAL	84,02	0,03
2.3	VIELA SANITÁRIA		
3	ESPAÇOS LIVRES DE USO PÚBLICO	73.509,16	25,77
3.1	ÁREA VERDE	44.671,28	15,66
3.1.1	ÁREA VERDE FORA DE APP	13.735,59	4,82
3.1.2	ÁREA VERDE DENTRO DE APP	30.935,69	10,84
3.2	SISTEMA DE LAZER	28.837,88	10,11
4	ÁREA LOTEADA	285.264,76	100,00
5	ÁREA TOTAL	285.264,76	100,00

PROJETO URBANÍSTICO - AS BUILT 01/01

LOTEAMENTO PORTAL DA ALIANÇA II

MATRÍCULA nº 66.039

PROP. - PKI SÃO JOÃO EMPREENDIMENTOS IMOBILIÁRIOS LTDA

C.N.P.J. - 14.785.102/0001-74

LOCAL - Rua Evaristo da Silva Castro, s/nº

MUNIC. - SÃO JOÃO DA BOA VISTA - SP

ESCALA 1:1.000

SITUAÇÃO - sem escala	PROPRIETÁRIO PKI São João Empreendimentos Imob. LTDA
	AUTOR PROJETO
	ENG. CIVIL CREA 506.220.955-5
	RESP. TÉCNICO EDUARDO BARTH
	ENG. CIVIL CREA 060.130.246-1
	JOSÉ BATISTA TEIXEIRA JUNIOR
A.R.T. N. -	
VER QUADRO ACIMA - ÁREAS (M²)	

E: 317.250

E: 317.437

E: 317.625

E: 317.812

E: 318.000